

Klient: **PRZEDSIĘBIORSTWO WODOCIĄGÓW I KANALIZACJI Sp. z o.o. W RADZYMINIE**

Projekt: **MODERNIZACJA I ROZBUDOWA OCZYSZCZALNI ŚCIEKÓW W RADZYMINIE**

Tytuł: **OB13 KOMORA POMIAROWO - ROZDZIELCZA. RZUT. PRZEKROJE BRANŻA: TECHNOLOGIA**

DOKUMENTACJA POWYKONAWCZA

Skala: 1:50 Data: 07.2013

Dyrektor Projektu: Claran O'Keefe

Opracował: mgr inż. ANDRZEJ GOCZYŃSKI



Projektant: mgr inż. WOJCIECH RADEK nr upr. SWK0049PWOS10

Sprawdzał: mgr inż. GRZEGORZ NOWAK nr upr. SWK0051PWOS05

TOBIN
 Patrick J. Tobin & Co. Ltd.
 TOBIN Consulting Engineers,
 Block 10.4, Blanchardstown
 Corporate Park, Dublin 15,
 Ireland.
 tel: +353-(0)1-8004006
 fax: +353-(0)1-8004009
 e-mail: dublin@tobin.ie
 www.tobin.ie

Eko-MTK Sp. z o.o.,
 ul. Korfika 82
 05-940 Ewensów
 Polska
 tel: (022) 728-78-87
 fax: (022) 728-78-94
 e-mail: miron@eko.mtk.pl
 www.eko.mtk.pl

NR RYS: **13-T-01**
 Nr Projektu: **T4**

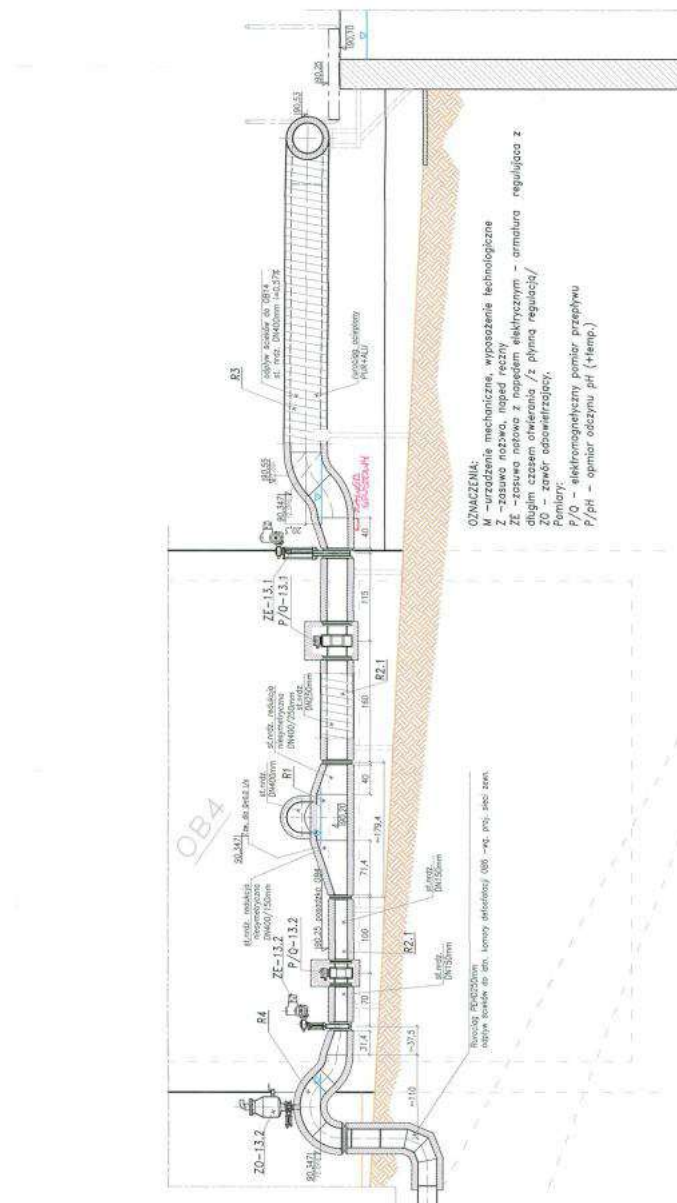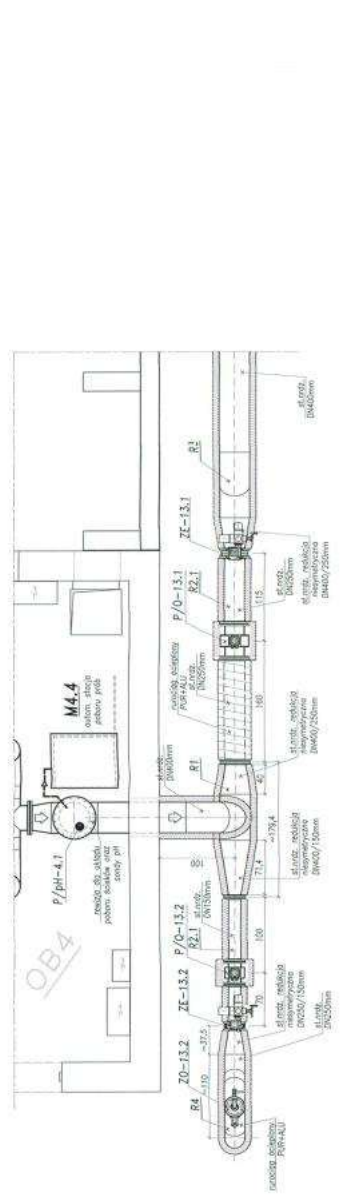


Oznaczenie	Opis elementu wyposażenia technologicznego	Ilość
